




PLANTA BAIXA
ÁREA TOTAL: 375,66m²
ESCALA: 1/75

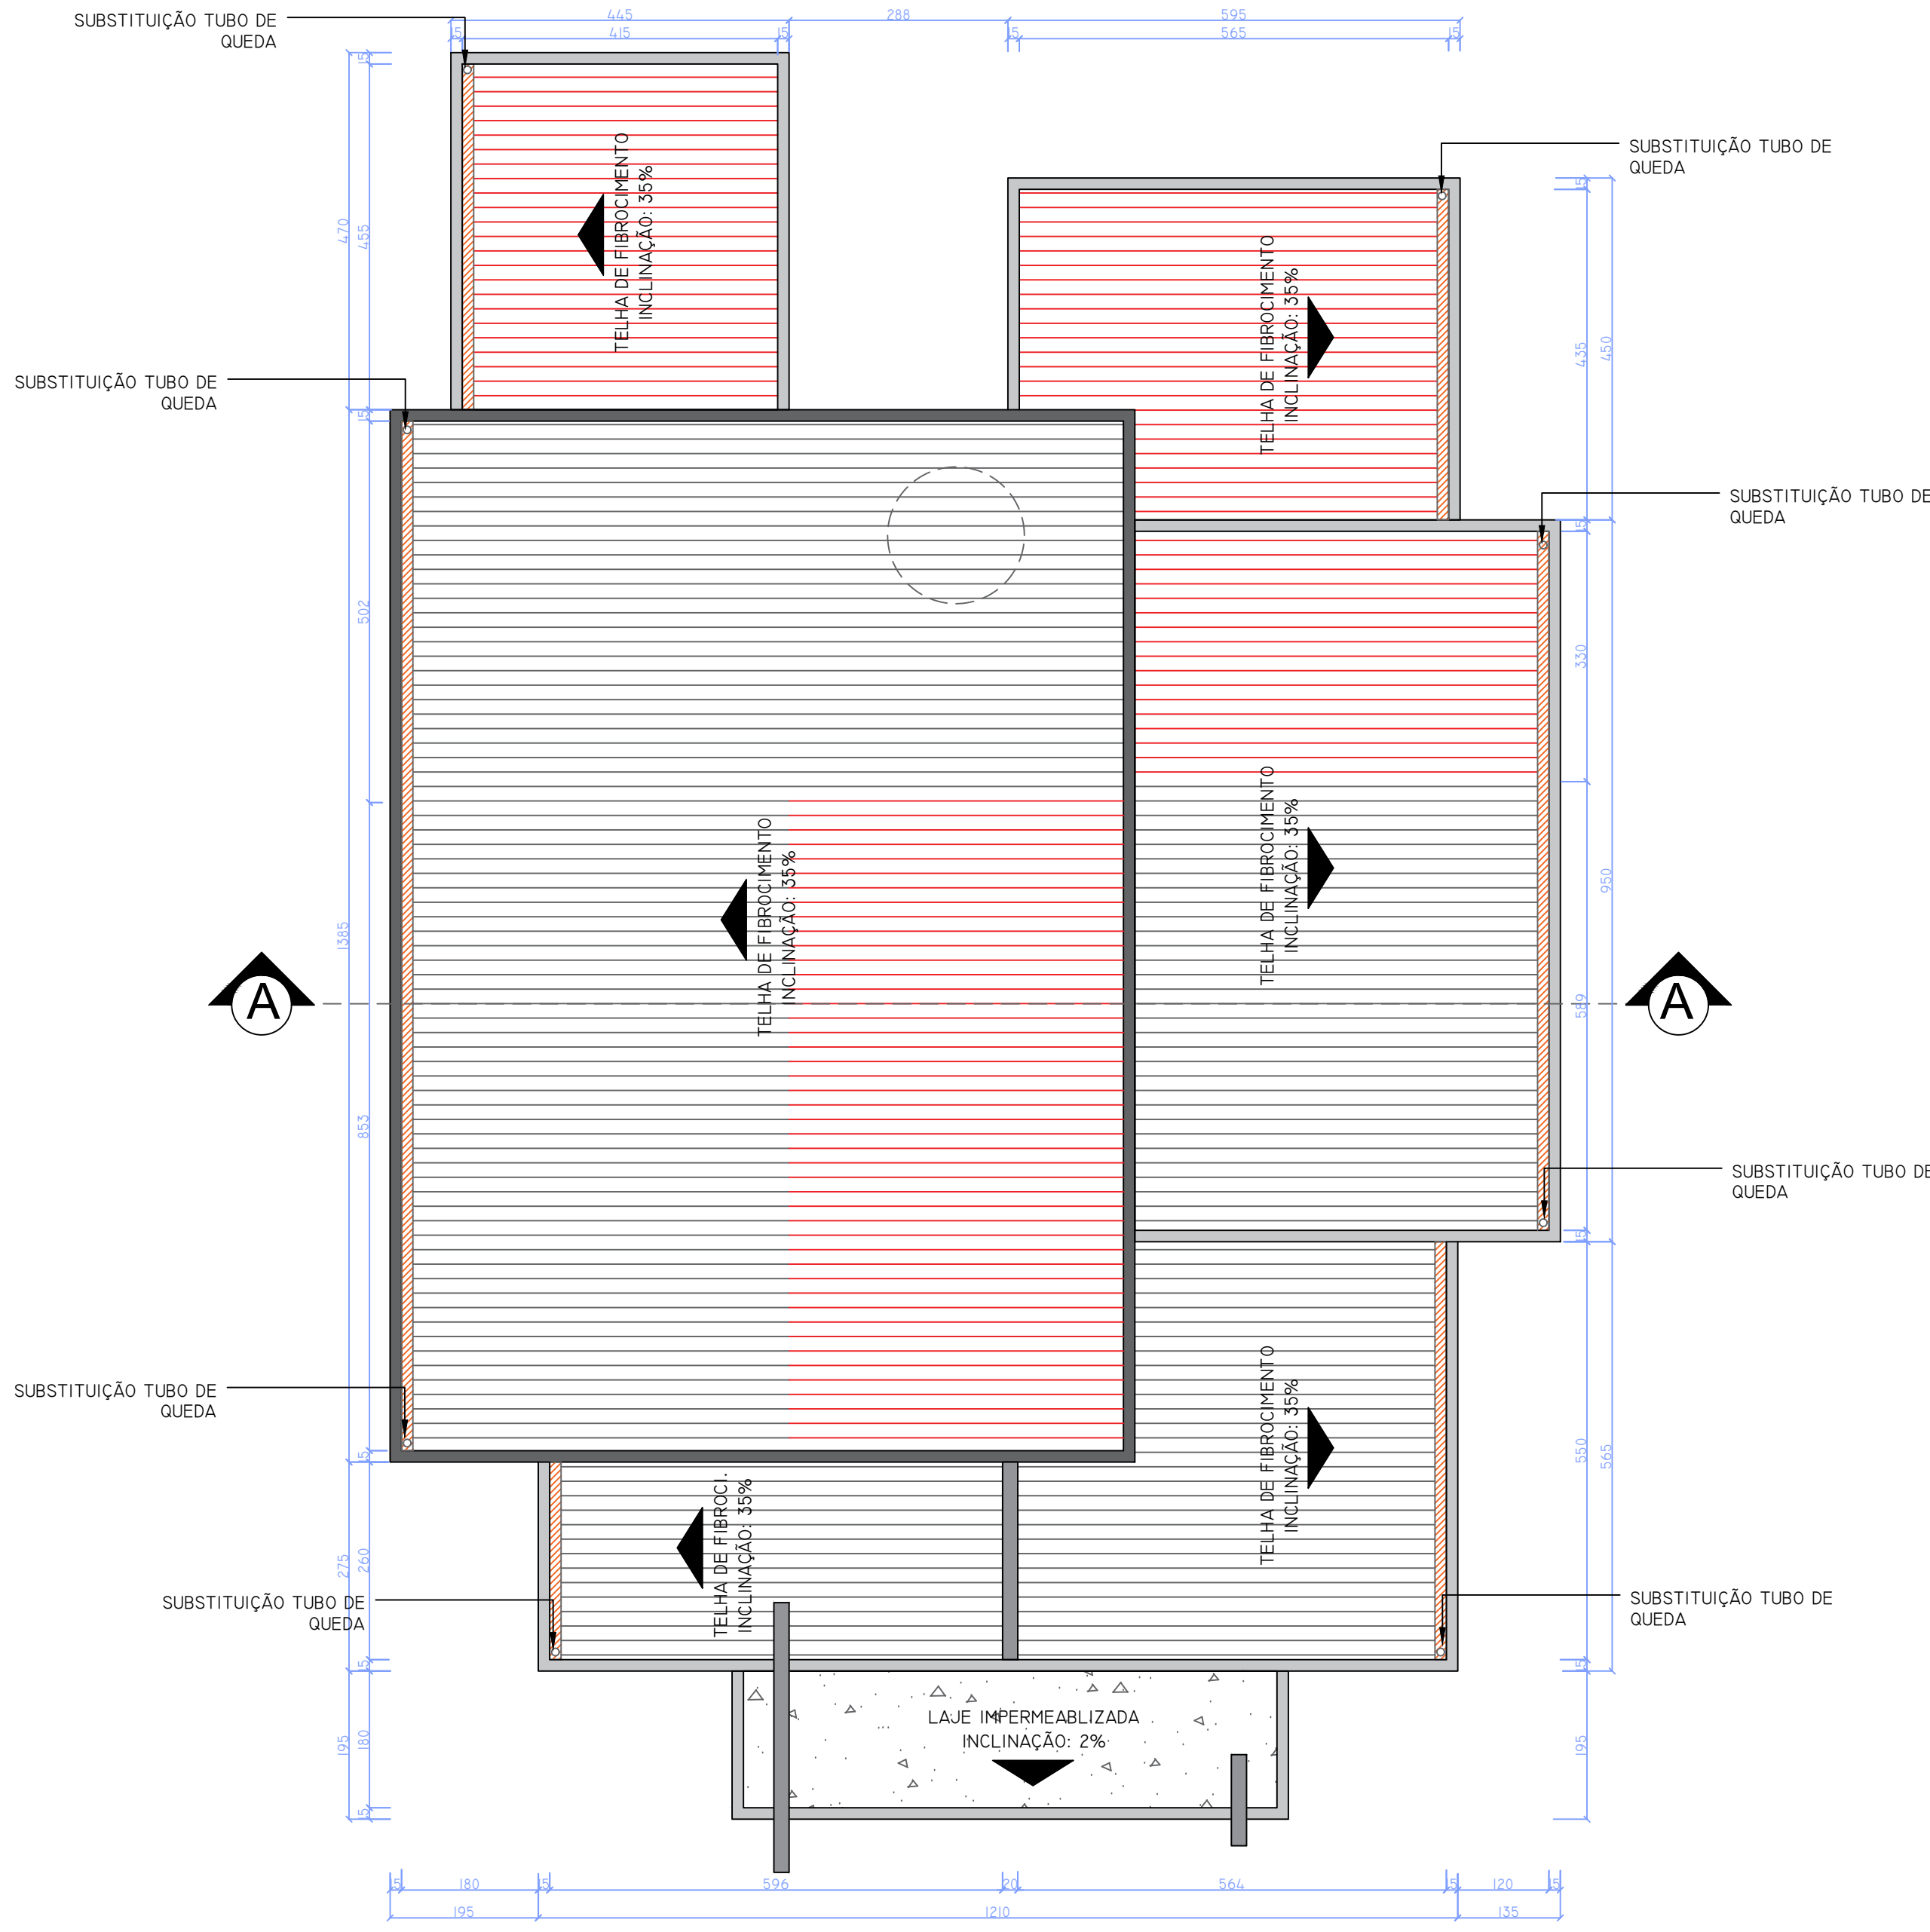


PLANTA DE COBERTURA
ÁREA A SER COBERTA: 107,26m²
ESCALA: 1/75

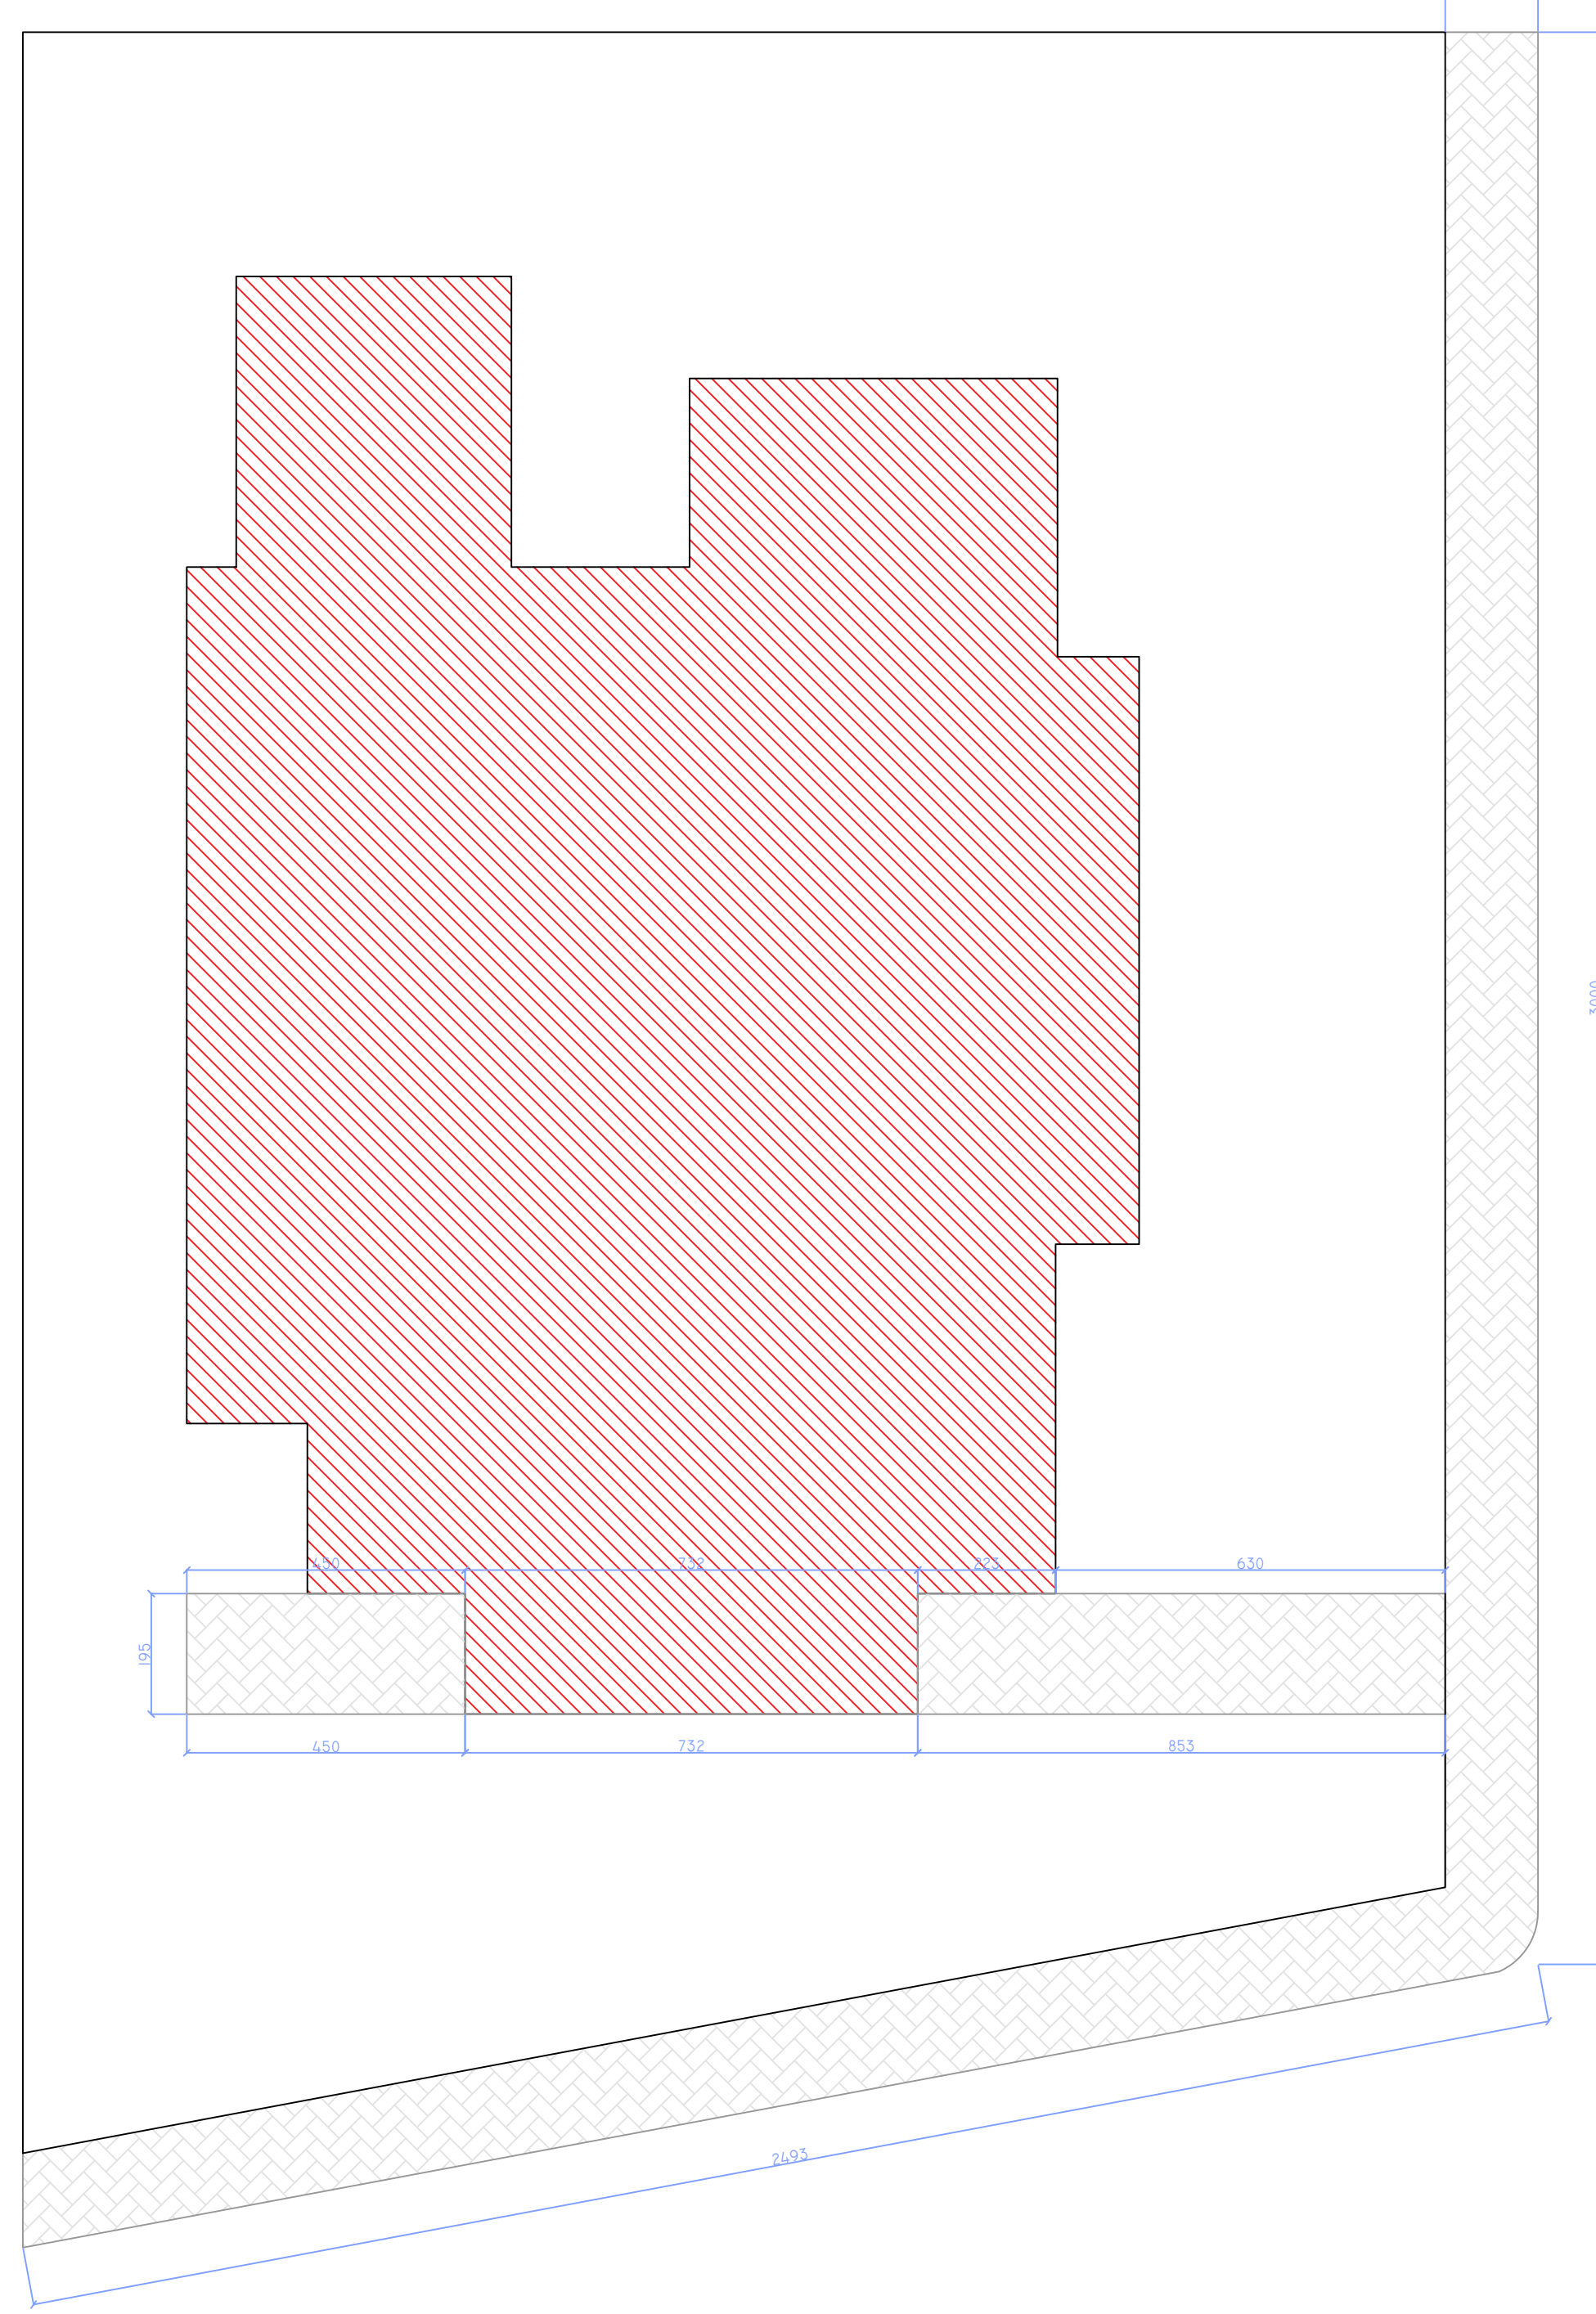

PLANTA DE IMPLANTAÇÃO
ÁREA DE IMPLANTAÇÃO: 107,26m²
ESCALA: 1/100

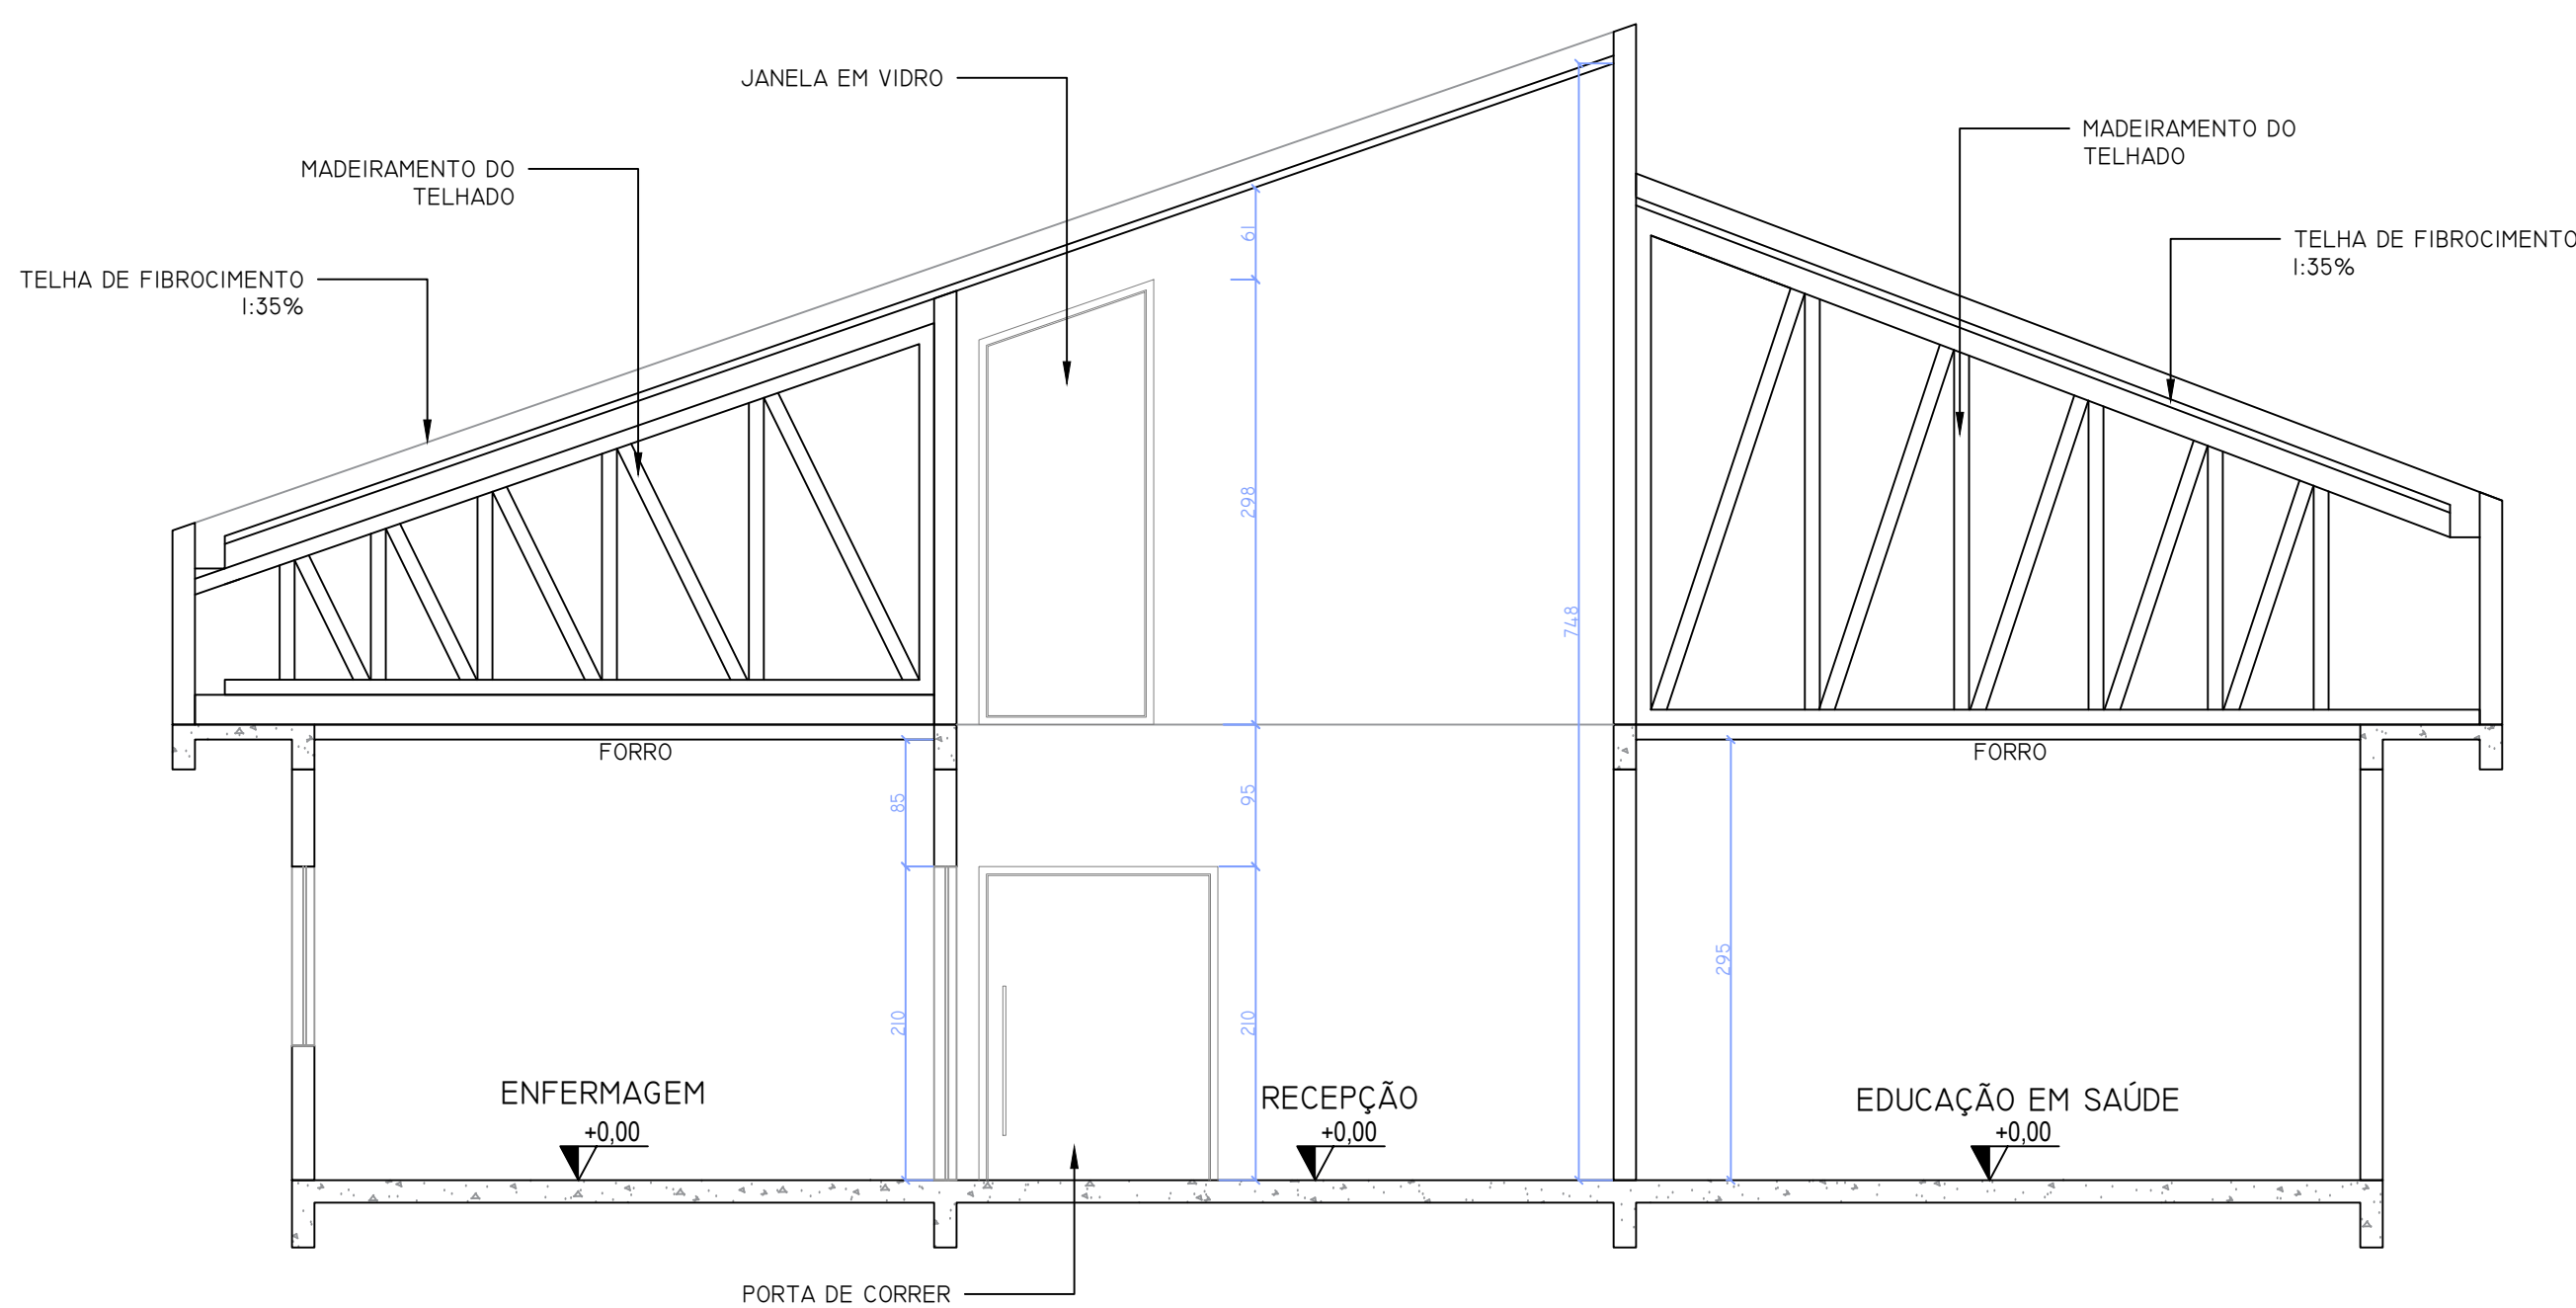

CORTE AA
ESCALA: 1/30

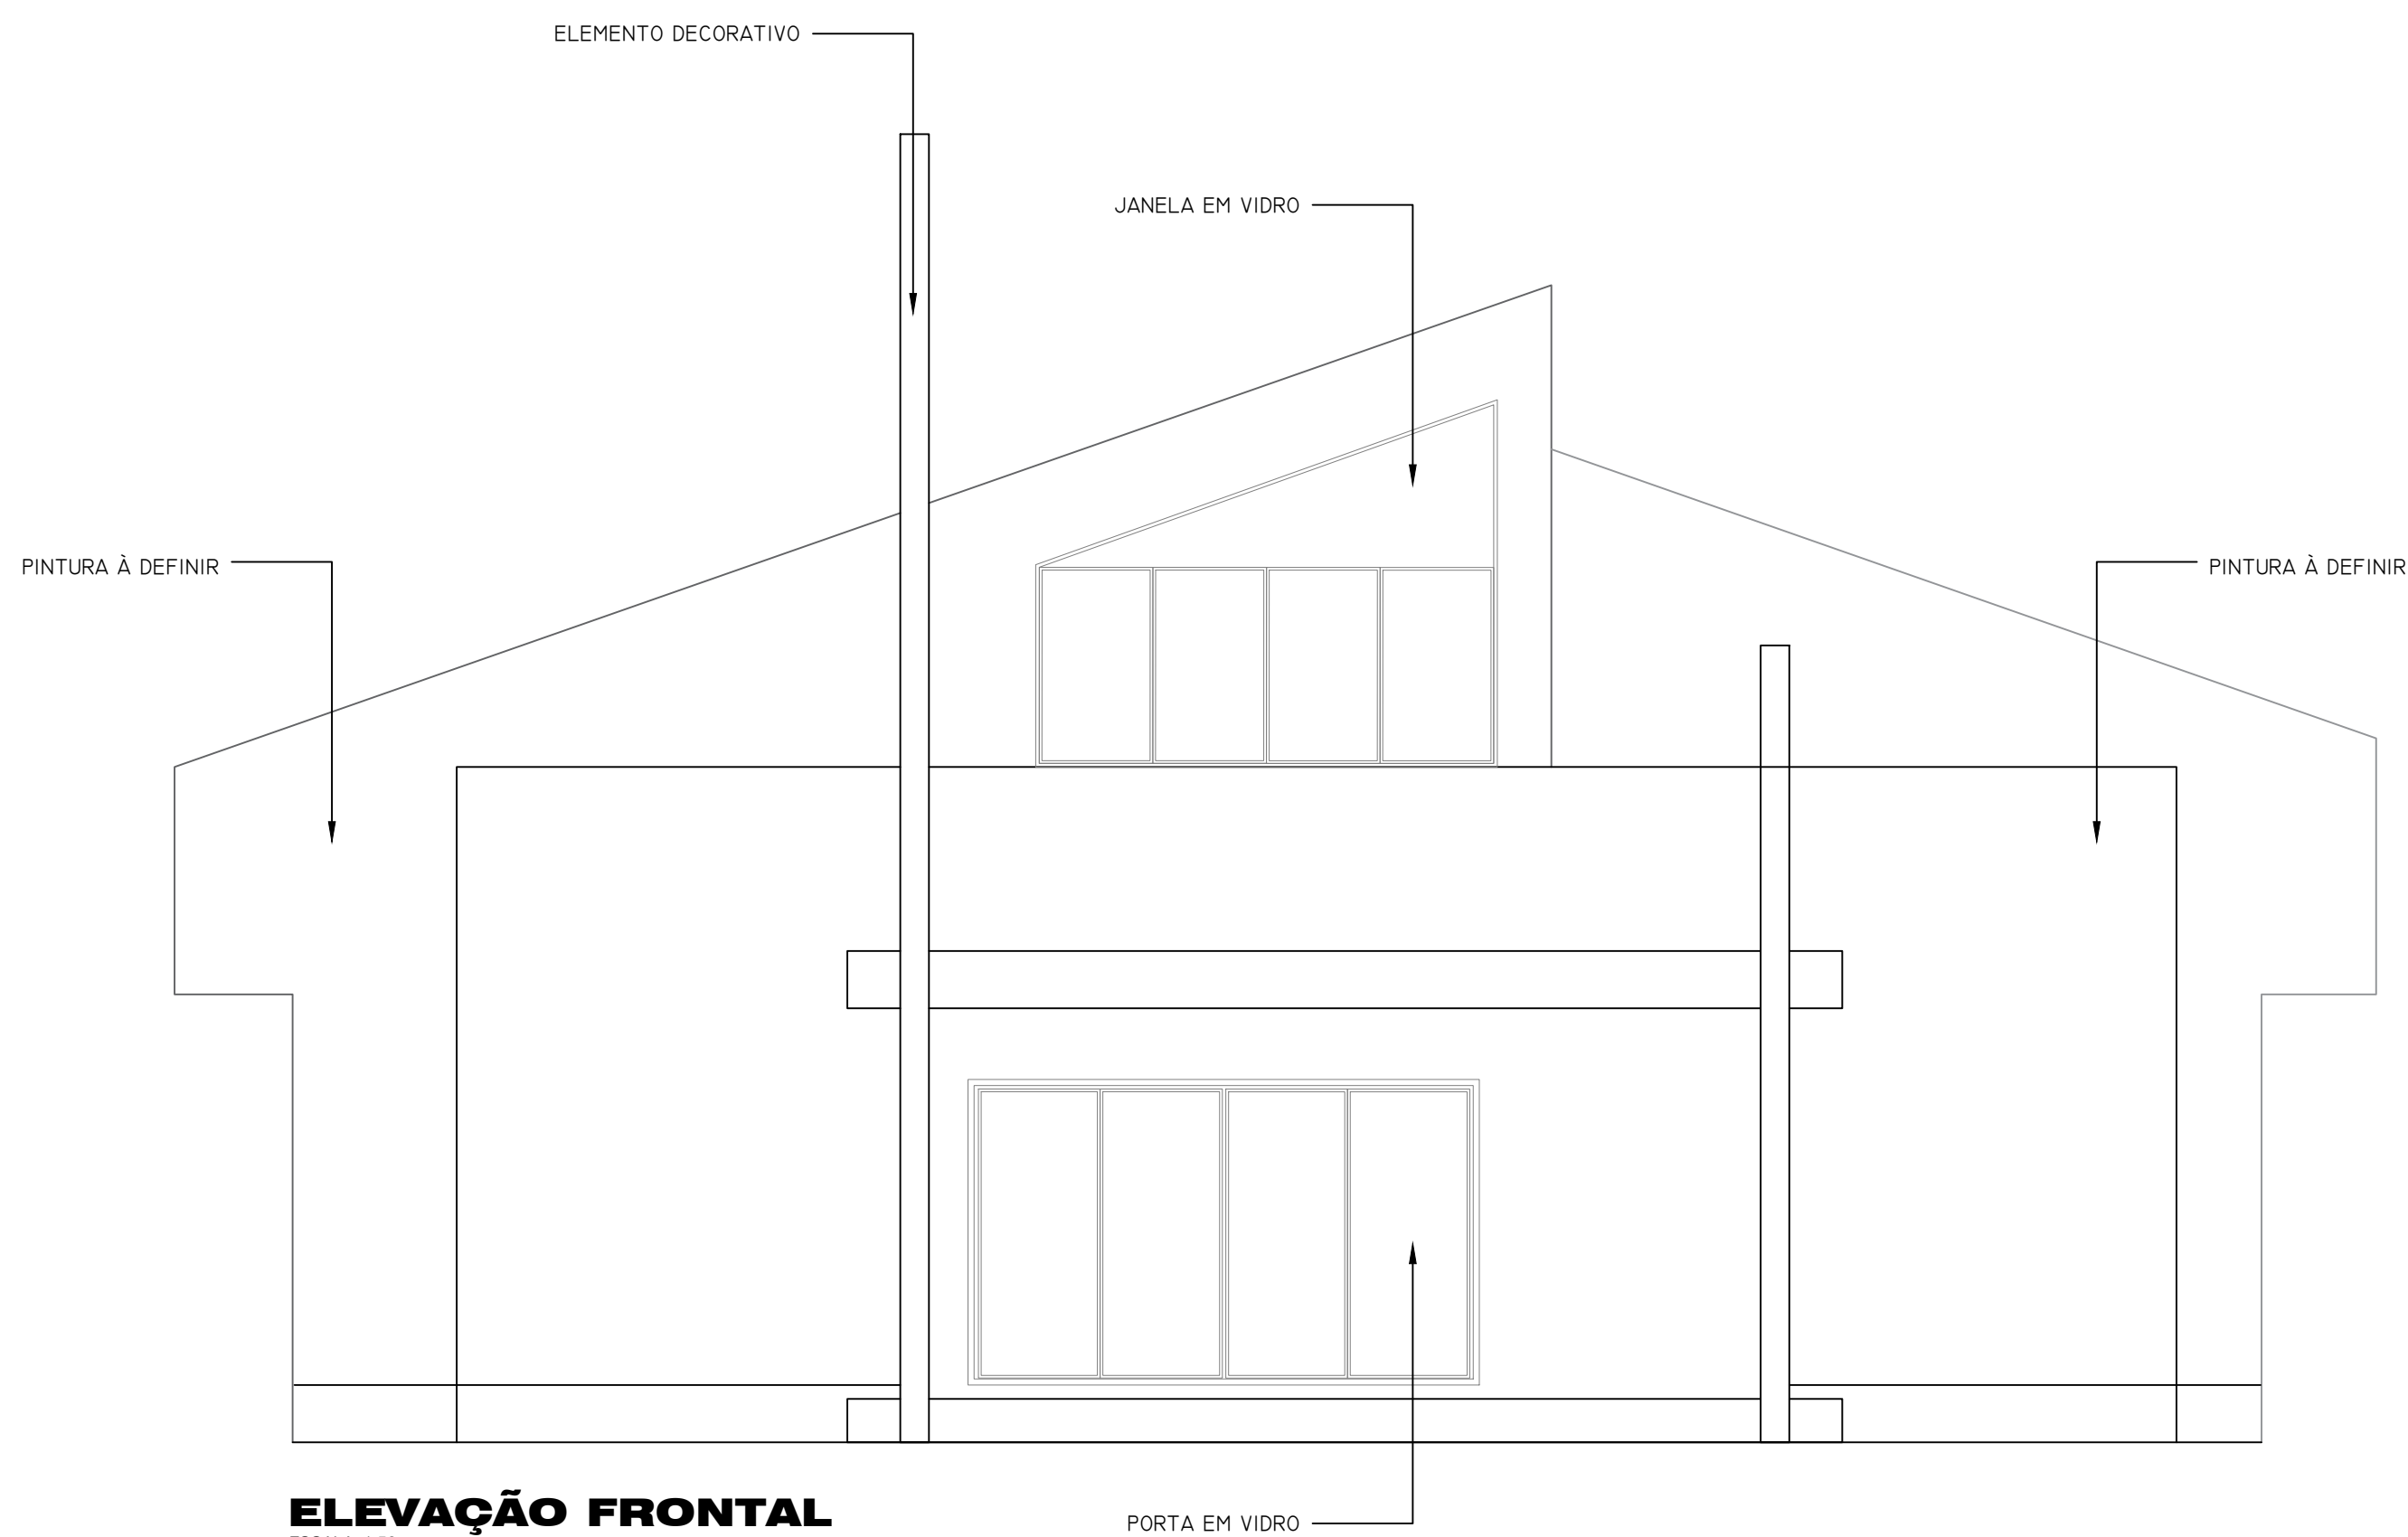

ELEVÇÃO FRONTAL
ESCALA: 1/50

NOTAS			
1. ESTE PROJETO É PROPRIEDADE DO PROJETISTA REGISTRADO NO SELO, CONFORME LEI Nº 5.194/66 NÃO DEVE SER UTILIZADO PARA QUALQUER OUTRA FINALIDADE QUE NÃO SE RELACIONE COM A EXECUÇÃO DA PRESENTE EDIFICAÇÃO, SENDO TERMINANTEMENTE VEDADA SUA COLOCAÇÃO A DISPOSIÇÃO DE TERCEIROS.			
2. O PROJETISTA NÃO SE RESPONSABILIZA POR EVENTUAIS ALTERAÇÕES DESTE PROJETO DURANTE SUA EXECUÇÃO, QUALQUER MODIFICAÇÃO, O MESMO DEVE SER CONTATADO.			
3. ESTE PROJETO FOI BASEADO NO LAY-OUT E INFORMAÇÕES FORNECIDAS PELO ARQUITETO OU PROPRIETÁRIO.			
4. QUALQUER MODIFICAÇÃO OU DÚVIDA DEVERÁ SER IMEDIATAMENTE COMUNICADA POR ESCRITO AO PROJETISTA.			

APROVAÇÕES/OBSERVAÇÕES			

Nº	REVISÕES	DATA	APROVAÇÃO
00	Emissão Inicial	13/04/2022	
01	Atualização	10/06/2022	

R F SOARES ENGENHARIA LTDA
Rua César Ladeira, 32 - Por do Sol - Palotina-PR
Tel (41) 9.9961-6501

UBS BAIRRO JARDIM MARIA DA LUZ
RUA JAMIE CANET JUNIOR ESQUINA COM RUA GETULIO VARGAS - CORONEL VIVIDA-PR

Projeto: **ENG. RODRIGO FIORIO SOARES**
CREA-PR: 199.545/0

Proprietário: **PREFEITURA MUNICIPAL DE CORONEL VIVIDA**
CNPJ: 78.995.452/0001-56

Projeto: **ARQUITETÔNICO AS BUILT**

Conteúdo: PLANTA BAIXA, PLANTA DE COBERTURA, CORTE E ELEVÇÃO

Estatísticas: INDICADAS

Data: ABRIL/2022 Escala: INDICADA Desenho: DAIANE Conferência: REVISOR